Mapa z inwentaryzacji powykonawczej sieci energetycznej			
Skala 1 :500			
Oznaczenie kancelaryjne zgłoszenia pracy geodezyjnej			
Jednostka ewidencyjna:	Identyfikator i nazwa	303102_5 Jastrowie	
Obręb ewidencyjny	Identyfikator i nazwa	0005 - Nadarzyce	
Działka:	1/24	Nazwa układu współrzędnych	2000/18
Zlecenie:		Sekcja mapy zasadniczej	6.201.08.13.3.4

Przedsiębiorstwo Geodezyjno-Kartograficzne
„INVEST GEO"
inż. Adam Mierzejewski
77-430 KRAJENKA
ul. Toruńska [illegible] tel. [illegible] 67 80-22
Regon 5708-[illegible] NIP [illegible] 164-00-2[illegible]

GEODETA
inż. Błażej Pasierbski

Poświadcza się, że niniejszy dokument został opracowany w wyniku prac geodezyjnych i kartograficznych, których rezultat zawiera operat techniczny złożony do ewidencji materiałów państwowego zasobu geodezyjnego i kartograficznego.

30 LIP. 2021

(data złożenia operatu technicznego do PODGiK)

GEODETA
inż. [illegible]
[illegible] 77-430 KRAJENKA

(imię, nazwisko i podpis osoby reprezentującej komórkę wykonawstwa geodezyjnego)

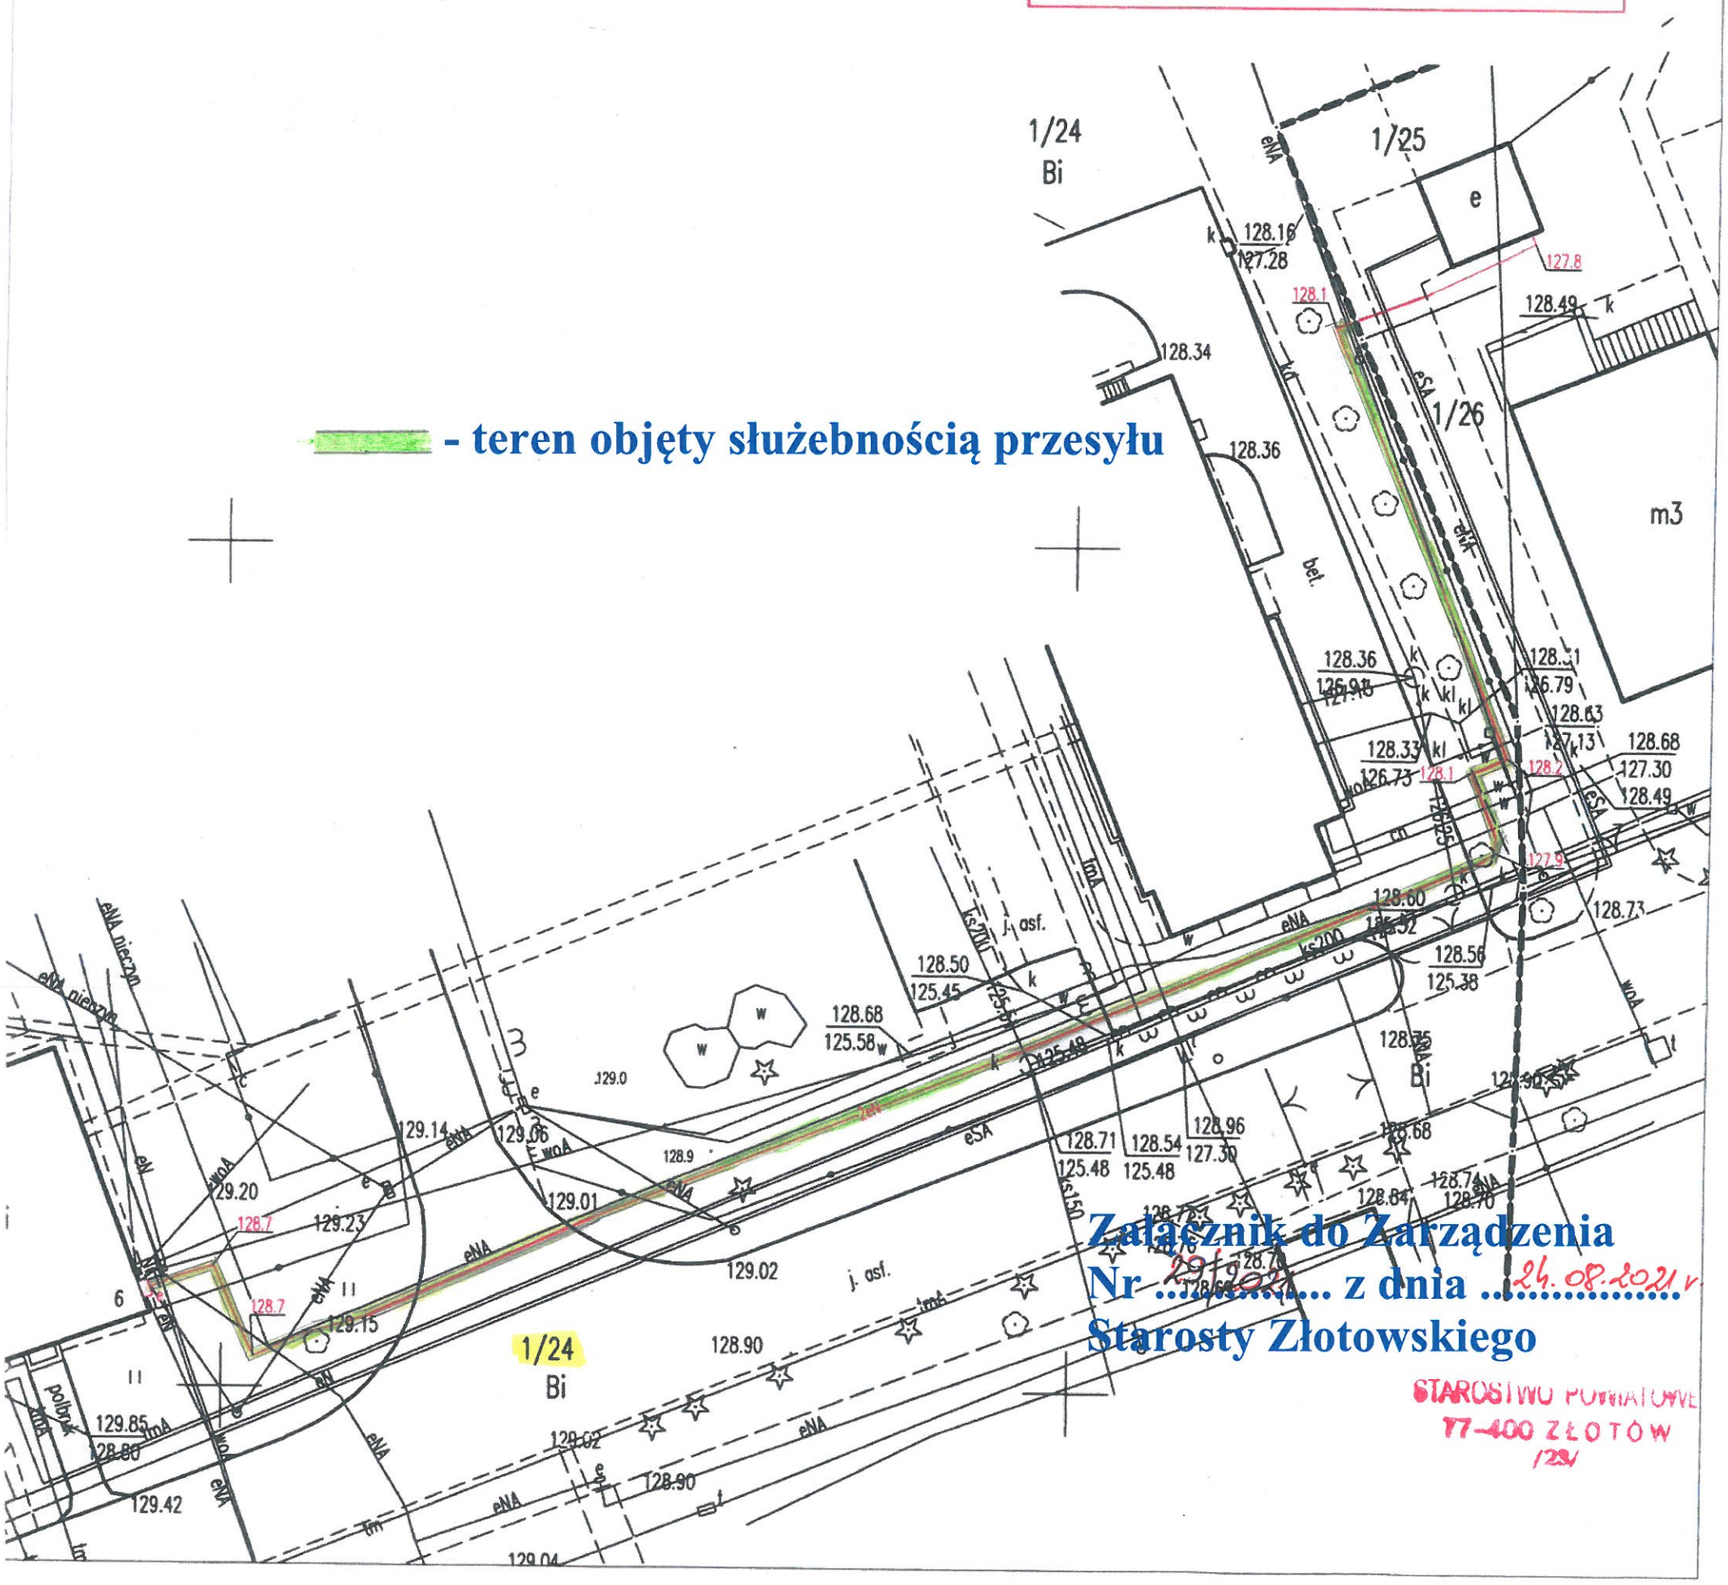

Załącznik do Zarządzenia
Nr 29/2021 z dnia 24.08.2021 r.
Starosty Złotowskiego

STAROSTWO POWIATOWE
77-400 ZŁOTÓW